

W/IPI-4105.L.147.1.PK/15

Piaseczno, dnia 21.10.2015 r.

Leszek Kielin

Ul. Partyzantów 61; 22-400 Zamość

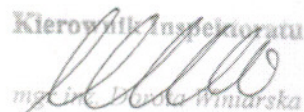
Dotyczy uzgodnienia przebiegu projektowanej trasy sieci kanalizacji deszczowej w ul. Poprzeczna w miejscowości Mysiadło, gm. Lesznówola.

W odpowiedzi na e-mail z dnia 19.10.2015 roku, Wojewódzki Zarząd Melioracji i Urządzeń Wodnych w Warszawie Oddział w Warszawie Inspektorat w Piasecznie informuje:

1. Na załączonej mapie sytuacyjno – wysokościowej w skali 1:1000, wrysowano kolorem niebieskim orientacyjne trasy rurociągów drenarskich wykonanych w roku 1964 w ramach zadania inwestycyjnego „Mysiadło”, z podaniem średnic, przybliżonej głębokości oraz kierunku spływu zbieranej wody – zgodnie z dokumentacją będącą w posiadaniu Inspektoratu WZMiUW w Piasecznie.
2. Rurociągi melioracyjne na terenie, w którym realizowana będzie powyższa inwestycja znajdują się na głębokości ok. 0,9-1,5 m. Urządzenia melioracyjne nie posiadają geodezyjnej inwentaryzacji powykonawczej, dlatego należy sprawdzić ich usytuowanie w terenie. W przypadku wystąpienia kolizji odpowiednio je zabezpieczyć przed uszkodzeniem bądź przebudować celem uniknięcia kolizji.
3. Prace ziemne w pobliżu miejsc kolizji należy prowadzić ręcznie z zachowaniem szczególnej ostrożności. Trasę przewodów kanalizacyjnych należy zaprojektować z zachowaniem odpowiedniej odległości między rurociągami melioracyjnymi a projektowanymi sieciami. Odległość ta nie może być mniejsza niż 0,5 m (licząc od tworzącej).
4. W przypadku niemożności zaprojektowania inwestycji w sposób zapewniający jej bezkolizyjność z urządzeniami melioracyjnymi, dopuszcza się ich przebudowę, na co zgodnie z ustawą z 18 lipca 2001 r. Prawo wodne (tekst jedn. Dz. U. z 2015 poz. 469 z późn. zm.) należy uzyskać pozwolenie wodnoprawne we właściwym miejscowo starostwie. Po wykonaniu ewentualnej przebudowy urządzeń melioracyjnych należy przesłać do Inspektoratu WZMiUW w Piasecznie mapę powykonawczą – celem uaktualnienia ewidencji urządzeń melioracyjnych.
5. Inwestor jest zobowiązany poinformować wykonawcę o istnieniu urządzeń melioracyjnych oraz o związanych z tym uwarunkowaniach realizacji inwestycji.
6. Wszelkie straty wynikłe z niewłaściwego prowadzenia robót i ewentualnego uszkodzenia rurociągów drenarskich obciąża Inwestora.
7. Integralną częścią pisma są mapa sytuacyjno – wysokościowa ostemplowana pieczęcią Inspektoratu WZMiUW w Piasecznie.

Urządzenia melioracyjne podlegają ochronie na podstawie przepisów ustawy Prawo Wodne z 2001 r. Za nieprzestrzeganie przepisów ustawy Prawo Wodne, zgodnie z art. 190 - 194 grozi kara grzywny, ograniczenia wolności bądź pozbawienia wolności.

Załącznik: Mapa sytuacyjno – wysokościowa w skali 1:1000.

Kierownik Inspektoratu


mgr inż. Jadwiga Kielin
Za zgodność
z oryginałem
LUB/0010/P00

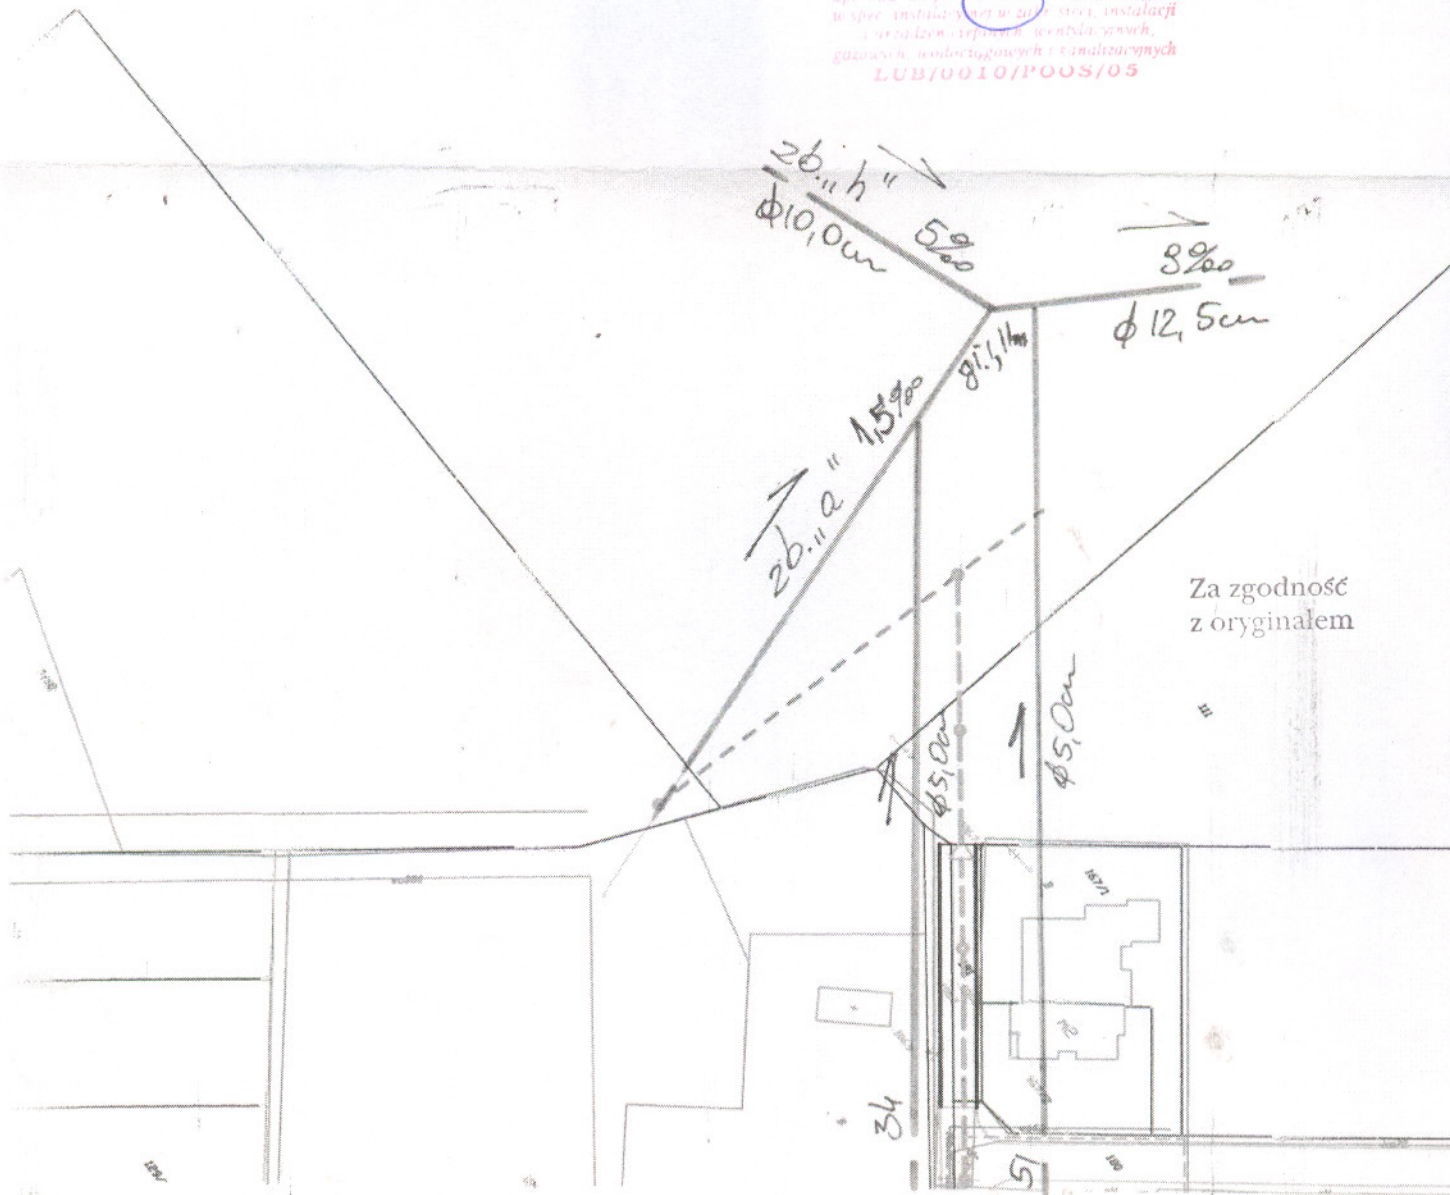
Wojewódzki Zarząd Melioracji
i Urządzeń Wodnych w Warszawie
Oddział w Warszawie
Inspektorat w Piasecznie
05-500 Piaseczno, ul. Kościuszki 22
tel./fax 756-73-04

Piaseczno, dnia 2.1. PAŻ. 2015..

Uzgodniono piśmem
nr WHP-4105.2.47.1.PK/15
z dnia 2.1. PAŻ. 2015.....

Inspektor
Kolaczynski
inż. Paweł Kalaciński

mgr inż. *Edwiga Kielin*
api bud do projektowania i nadzoru
w spec. instalacji w tym: sieci, instalacji
i urządzeń: ciepłowniczych, wodnych,
gazowych, wodociągowych i kanalizacyjnych
LUB/0010/POOS/05



Polska Spółka Gazownictwa sp. z o.o.
Oddział w Warszawie
ul. Równoległa 4a, 02-235 Warszawa
tel. 22 667 39 00, faks 22 667 37 46

Dział Zarządzania Majątkiem Sieciowym

Sekcja Ewidencji Majątku i Uzgodnień

tel. 22 667 32 06

faks 22 667 35 78

joanna.zmarz@warszawa.psgaz.pl

Wasz znak:

Nasz znak: PSG/OW/OIU/1015/2015

Kielin Leszek
ul. Partyzantów 61
22-400 Zamość

Warszawa, 21.10.2015

Dot.: sieci gazowej zlokalizowanej w rejonie ulic Poprzecznej, Zakręt, Goździków i wiejskiej
w miejscowości Mysiadło

Szanowny Panie,

W odpowiedzi na Pana pismo, Polska Spółka Gazownictwa Sp. z o. o. Oddział w Warszawie, Sekcja Ewidencji Majątku i Uzgodnień, przekazuje mapę z wrysowaną istniejącą siecią gazową w wyznaczonym przez Państwa obszarze.

W miejscu skrzyżowania planowanej budowy, z siecią gazową należy:

- zachować różnicę wysokości - minimum **0,2 m** - licząc od ścianki zewnętrznej projektowanej sieci kanalizacyjnej, do ścianki zewnętrznej sieci gazowej, natomiast odległość w rzucie powinna wynosić **1,5 m**;

- zachować odległość sieci gazowej od projektowanego krawężnika min. 0,5 m;

- prace w rejonie czynnego gazociągu należy wykonywać ręcznie, pod nadzorem PSG Sp. z o.o.

W sprawie nadzoru należy skontaktować się z Zespołem Kontroli Eksploatacji, Pan Wiesław Smorczewski, ul. Równoległa, tel. 22-667-32-30.

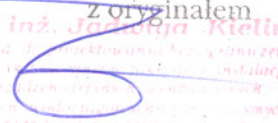
Ponadto informujemy, iż w ulicach Wiejskiej, Poprzecznej oraz Słowiczej, tj. w rejonie planowanej przez Państwa budowy, projektowana jest przebudowa sieci gazowej średniego ciśnienia. W celu skoordynowania projektowanej trasy przebudowywanego gazociągu z projektem przebudowy ww. ulic, prosimy o skontaktowanie się z Działem Inwestycji i Remontów, tel. 22 667 33 71.

Z poważaniem


KIEROWNIK
Sekcja Ewidencji Majątku i Uzgodnień

Halina Śmierzchalska
Złaczyniki:

Za zgodność
z oryginałem


LUB/0010/POQS/05

1. Mapa z naniesioną istniejącą siecią gazową – 1 szt.